


------------------------	-----------	-------------	-------------

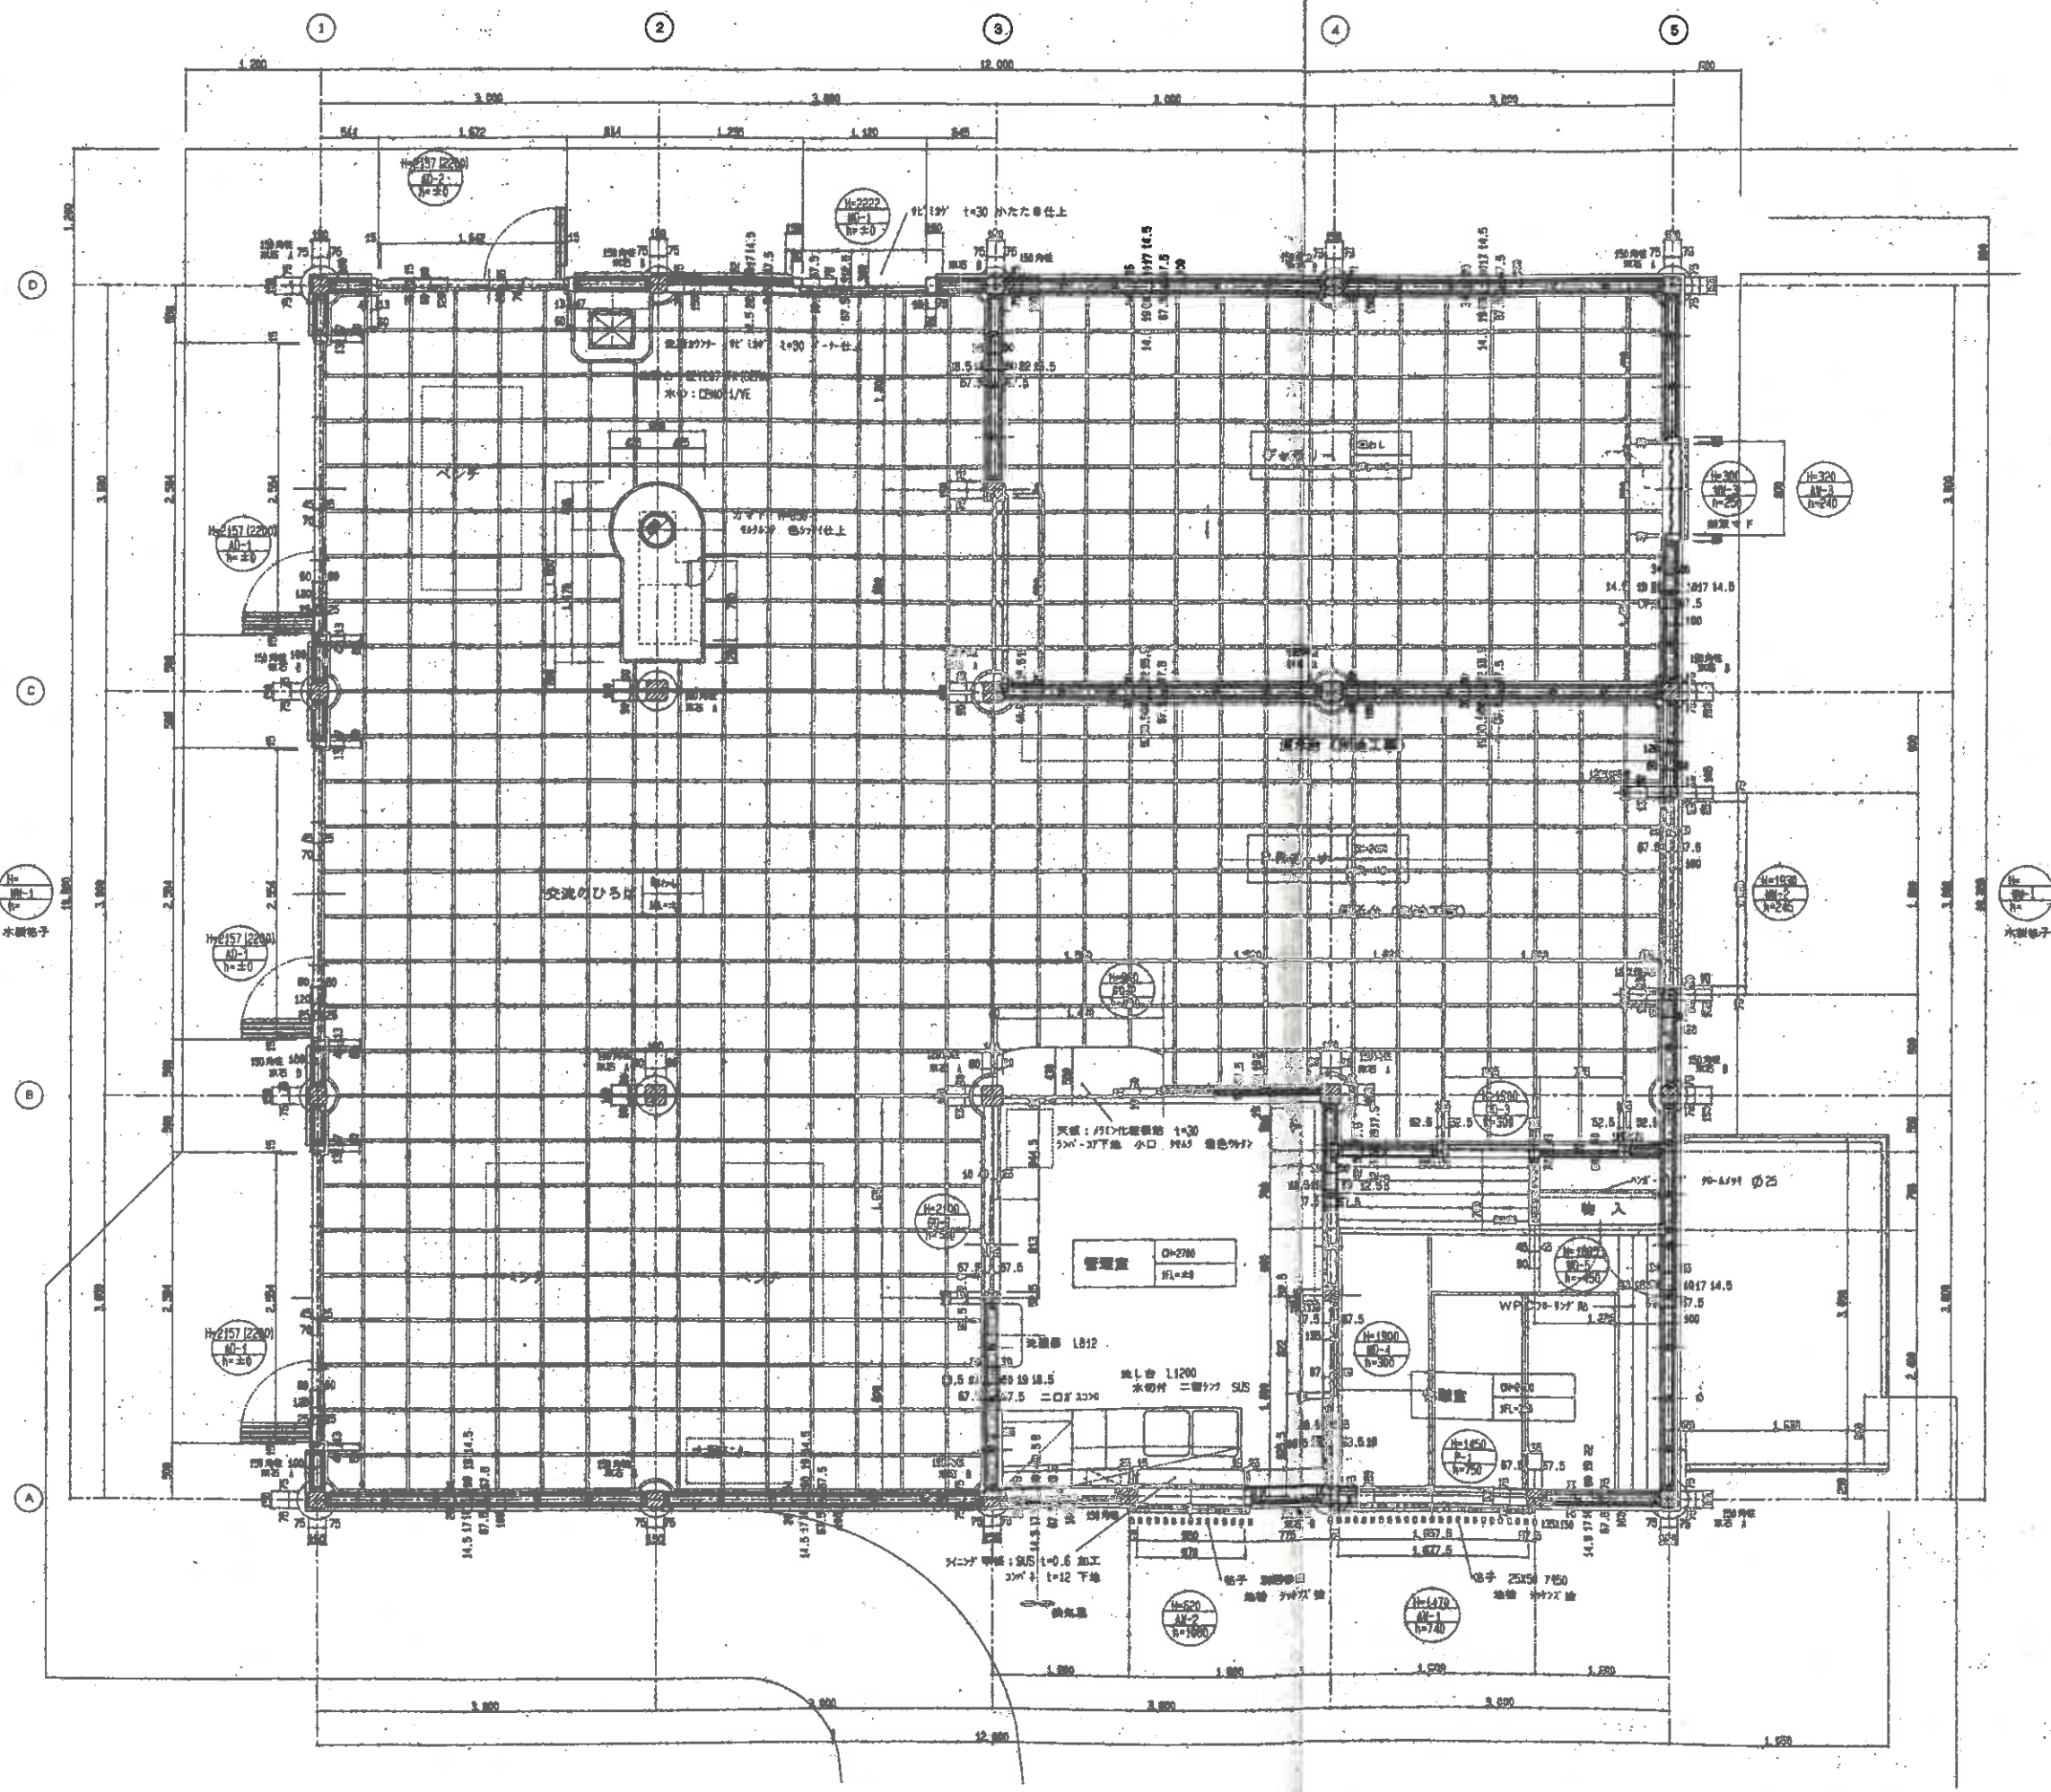



- 凡例

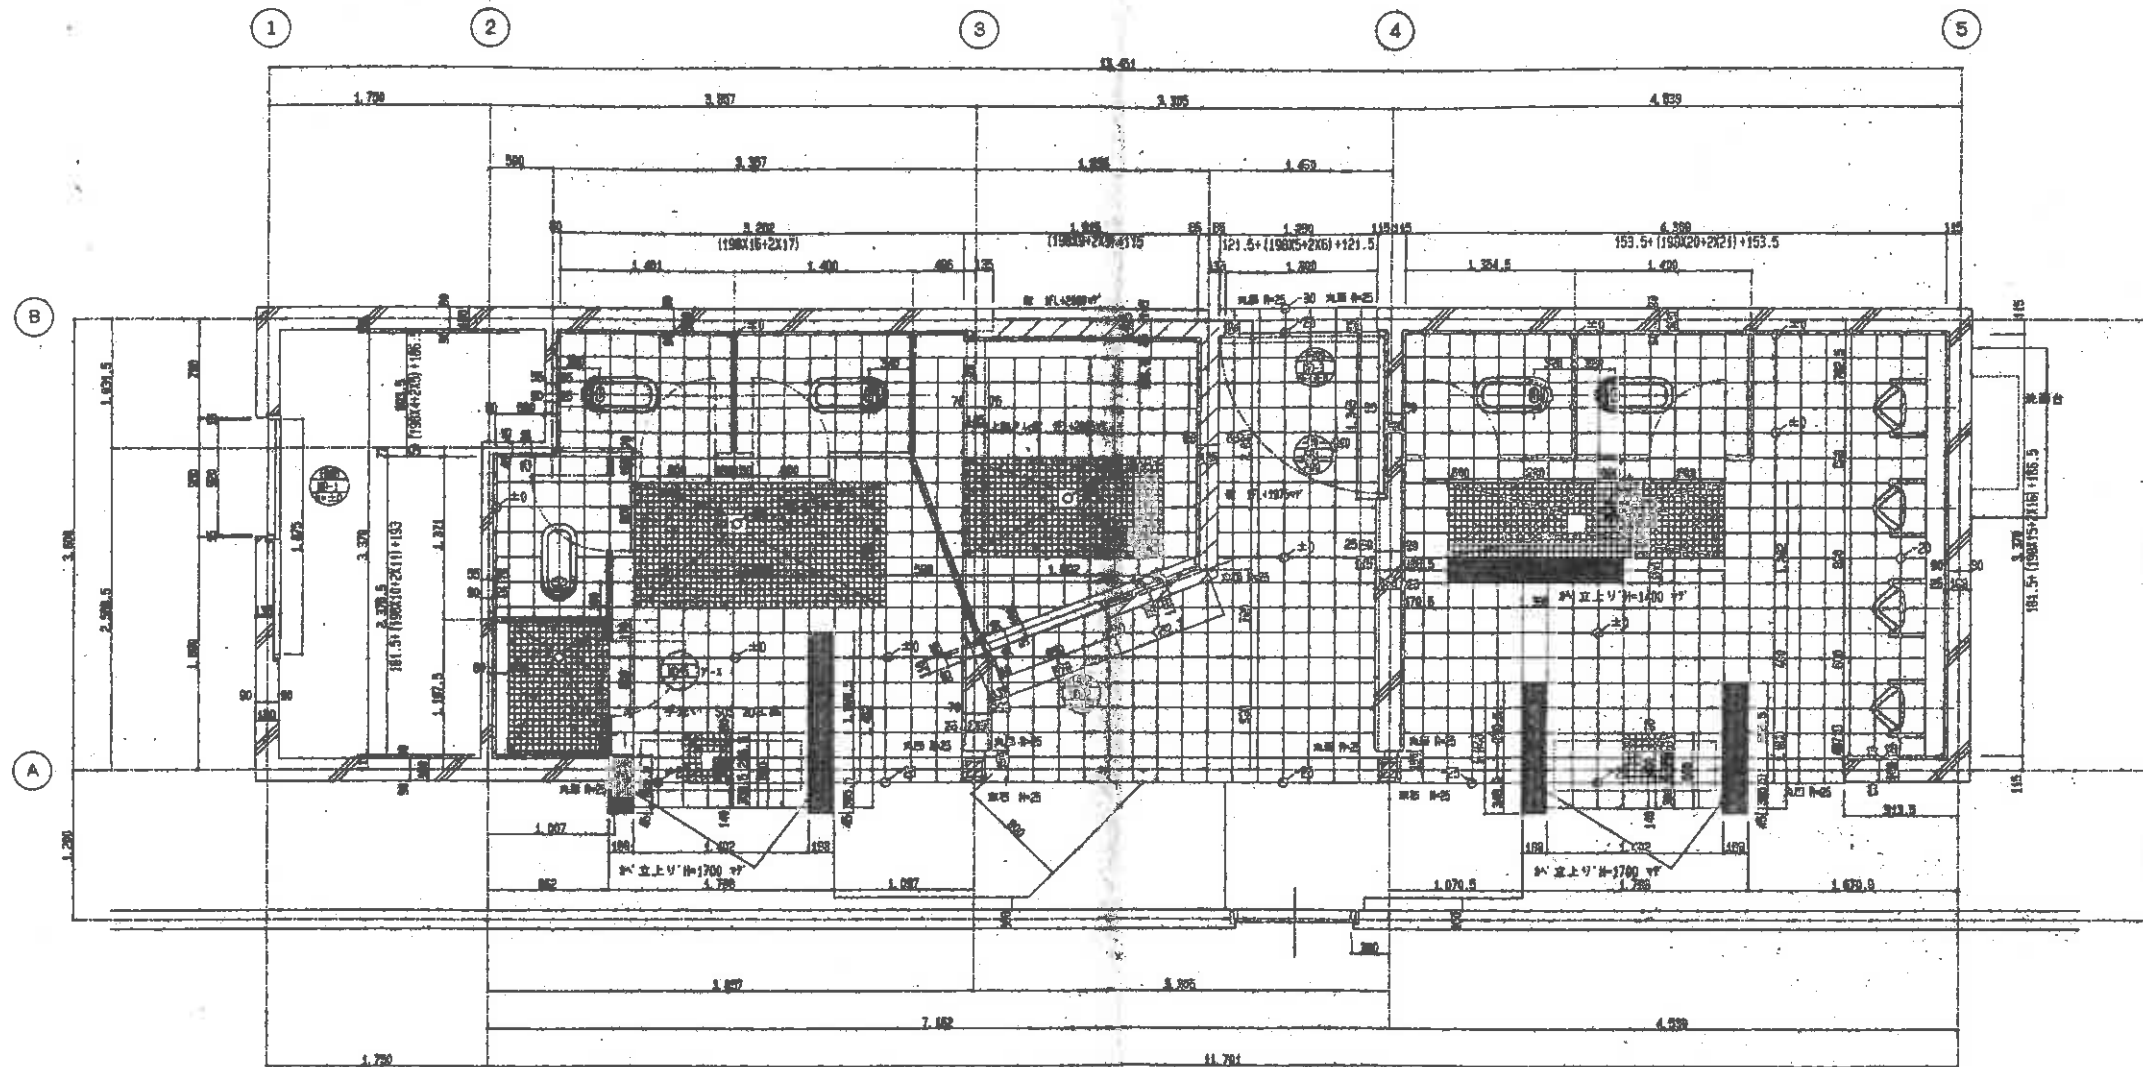


基礎伏図

LWC, GWC, ゆったりトイレ		材料名	数量
品名	仕様	単位	数量
床	コンクリート固床工	鉄筋・防汚タイル 200角	
床	鉄筋・防汚タイル 200角		
壁		鉄筋・防汚タイル 200角	
天井	砂小埋埋 [7]		
備考			

倉庫		材料名	数量
品名	仕様	単位	数量
床	コンクリート固床工	モルタル塗コテ 目地物上	
壁			
天井	RC打ち 000		
天井	砂小埋埋 [7]		
備考			


凡 例

- ガス ———— 〇 ————
- 給 水 ———— 〇 ————
- 汚 水 ———— 〇 ————
- 雨 水 ———— 〇 ————

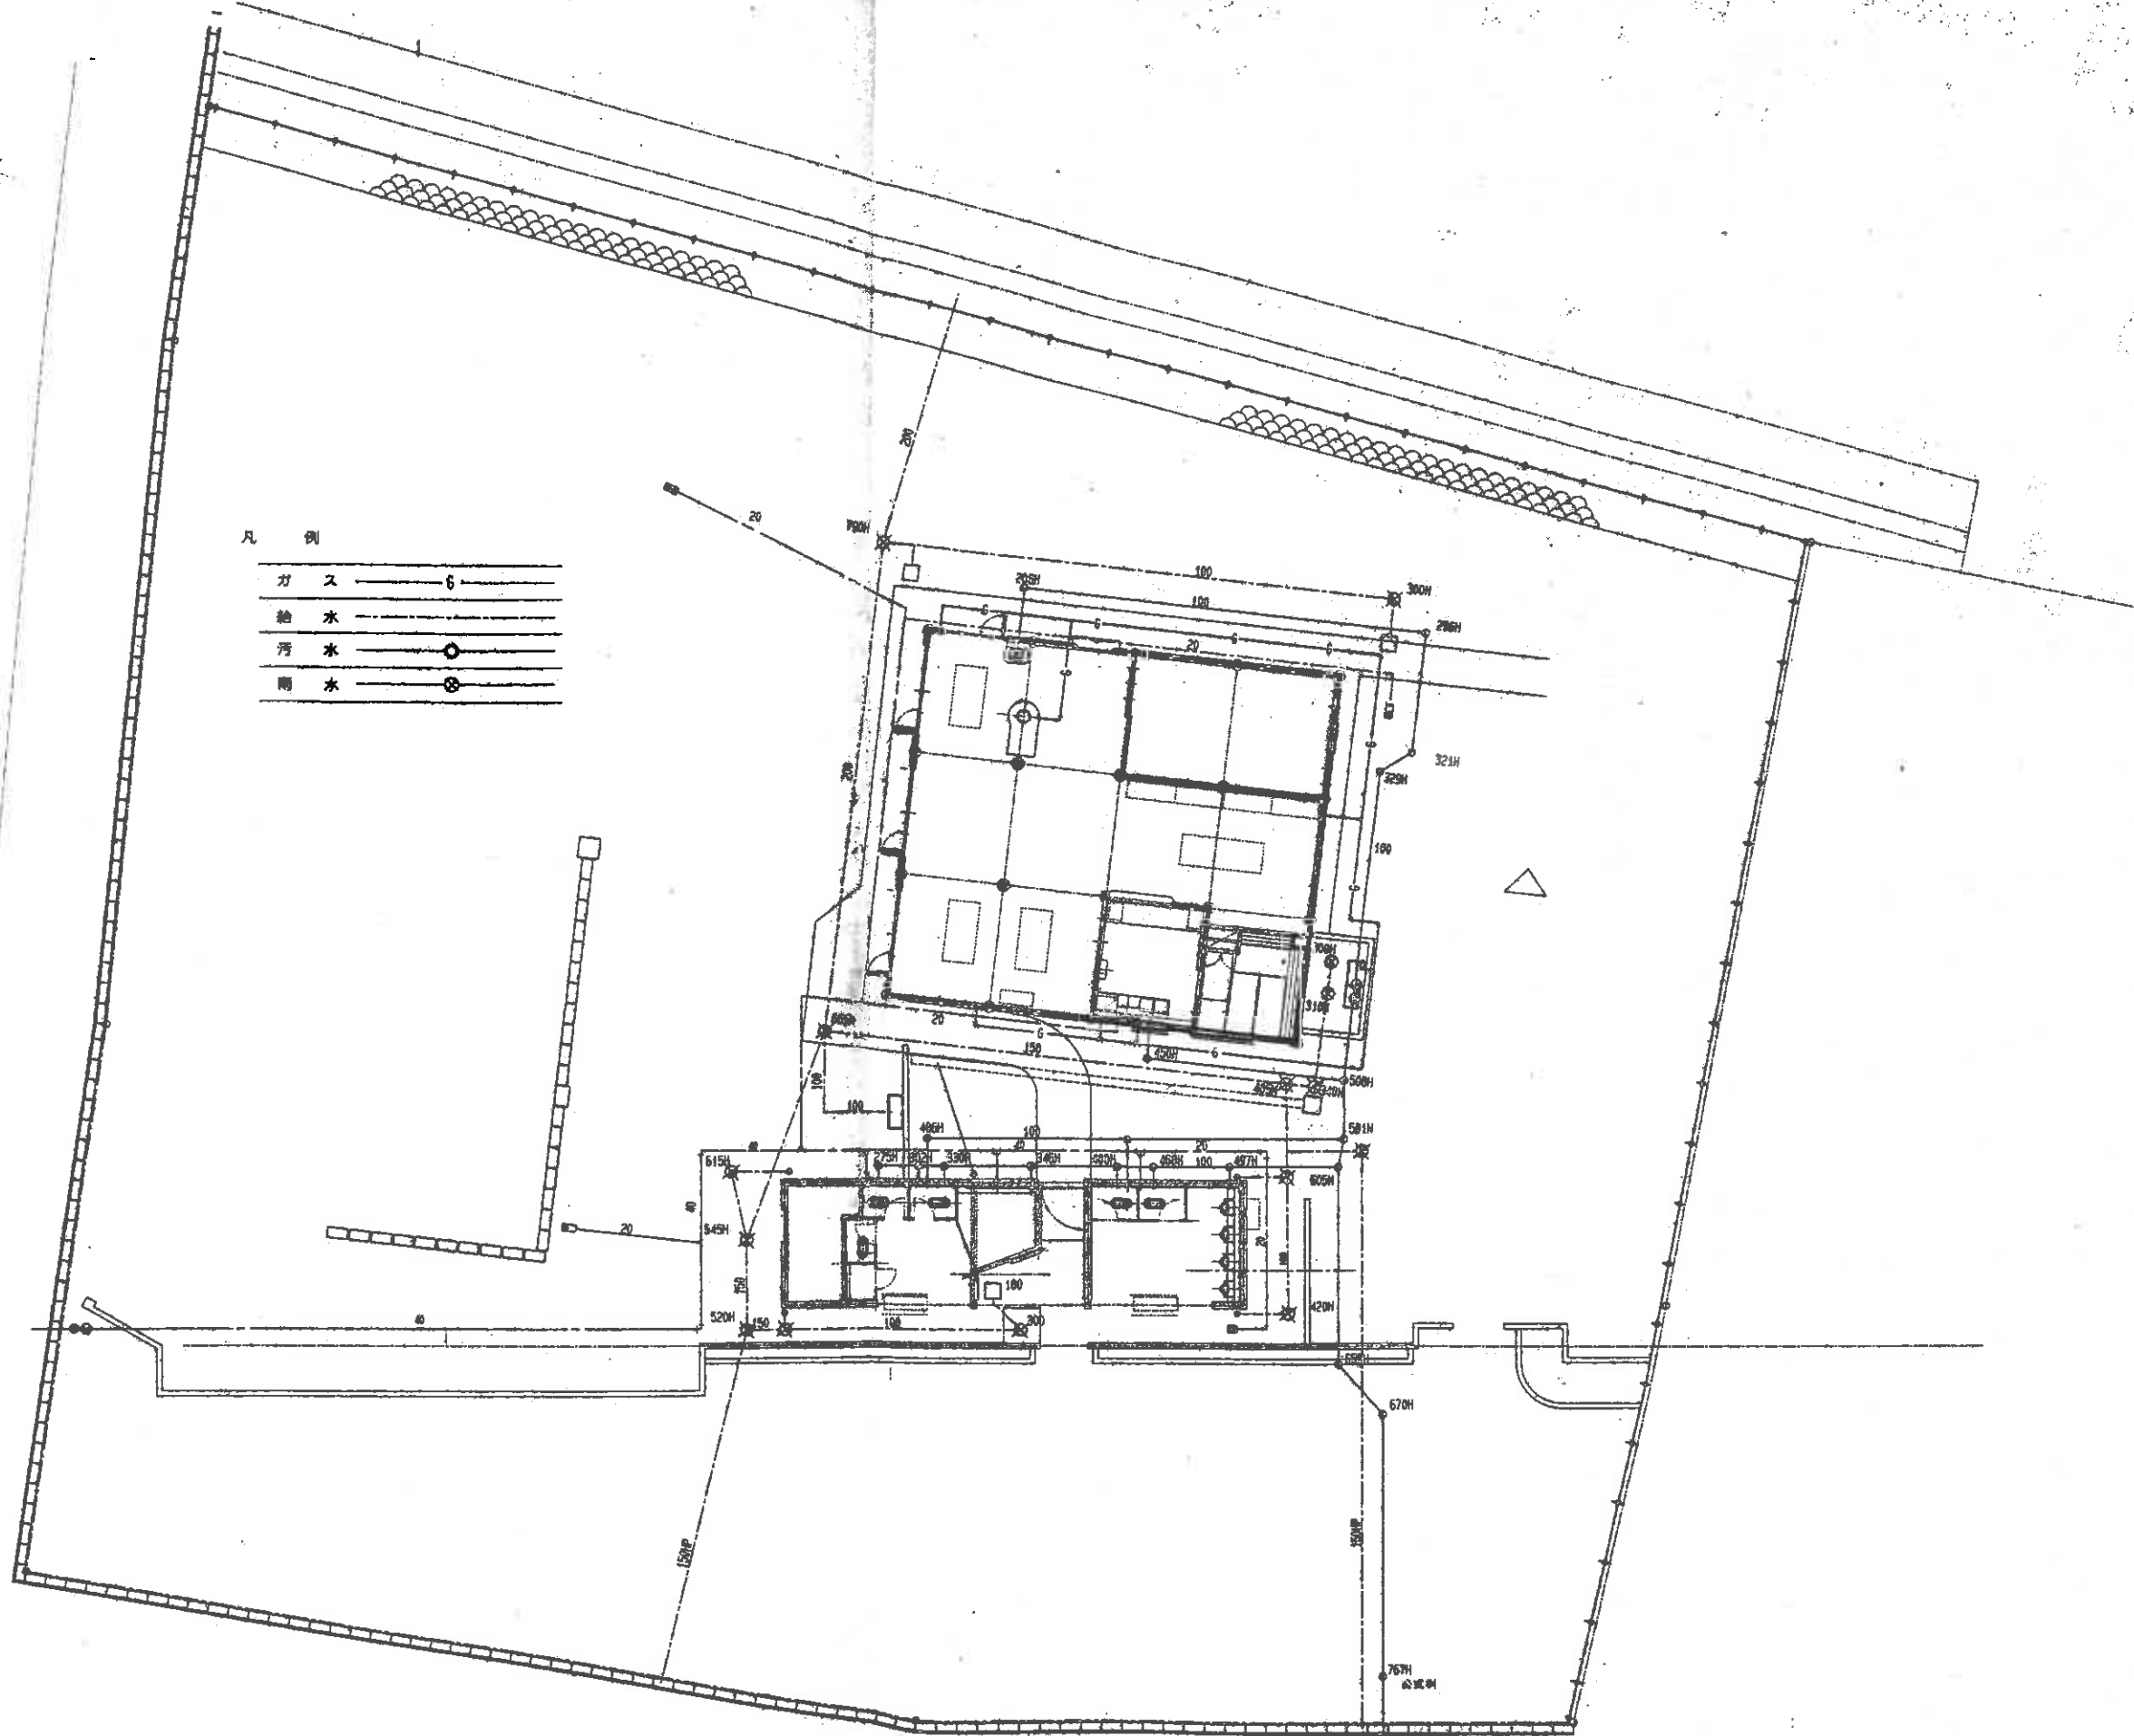


特記事項	月日	項目	月日	項目	工事名称	図名	縮尺	図番
	10.11	作業ヤードの設置						
					監 査 者 (有)			00. 9. 14


K-001

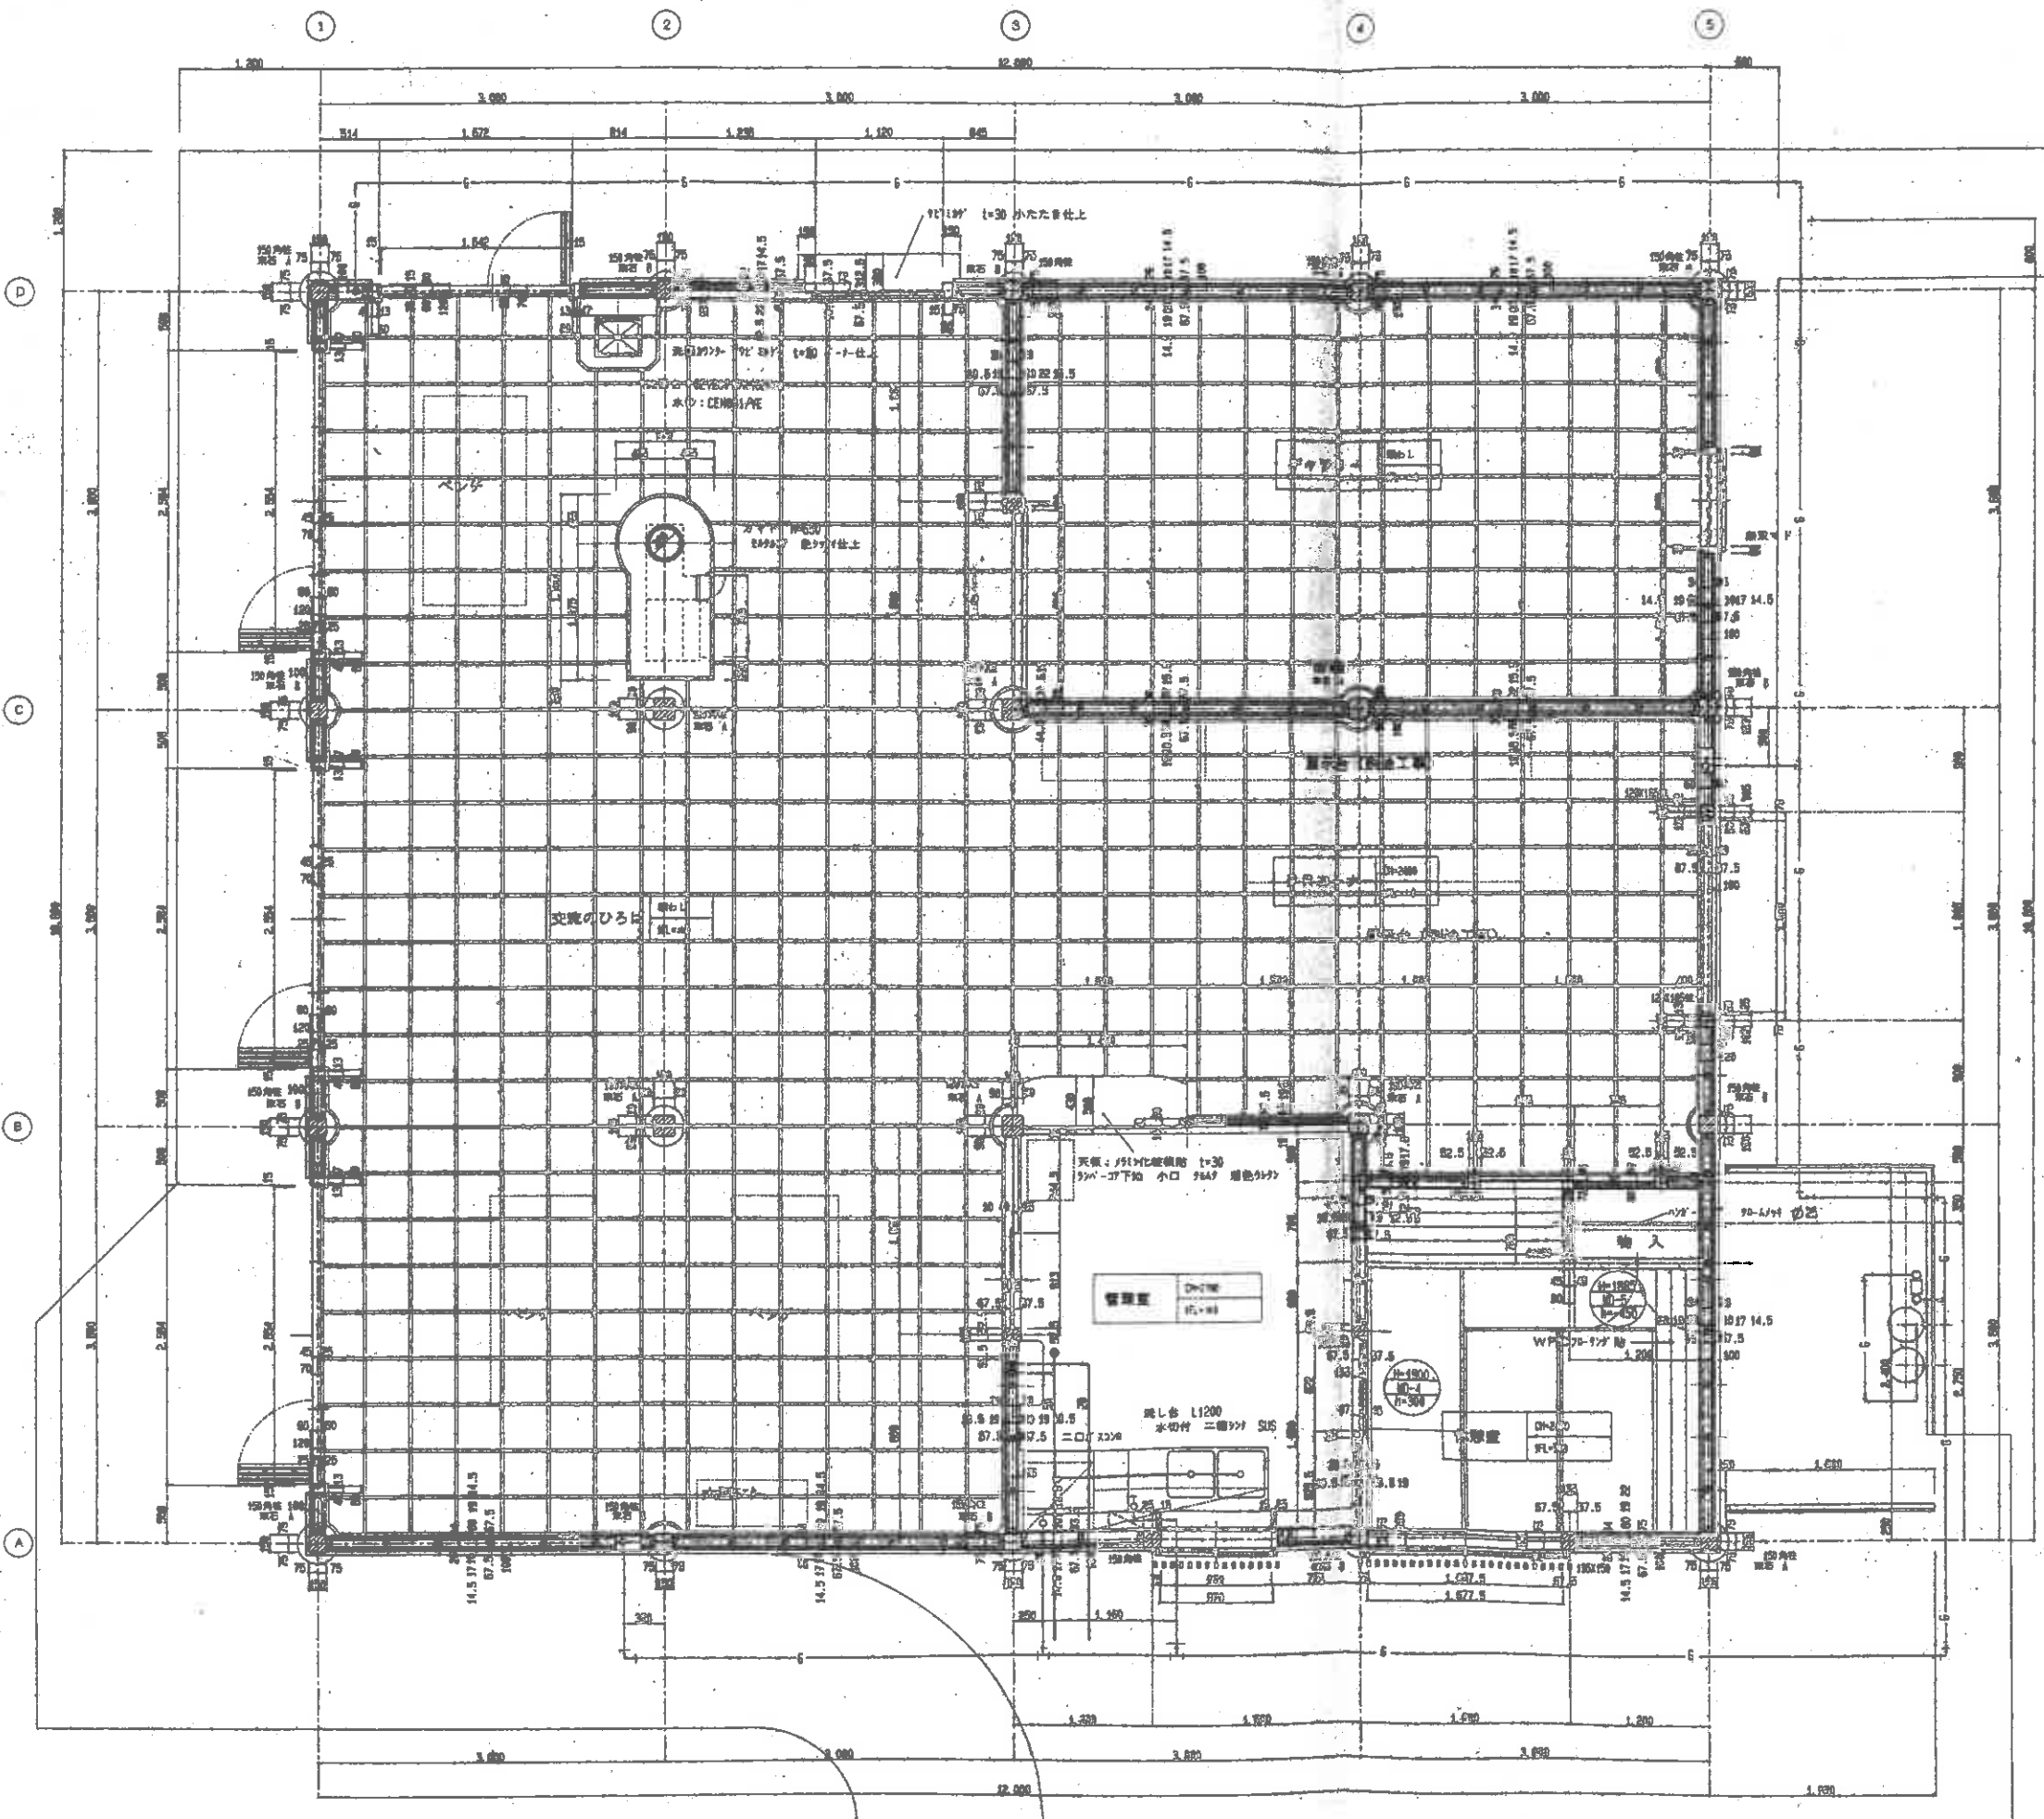


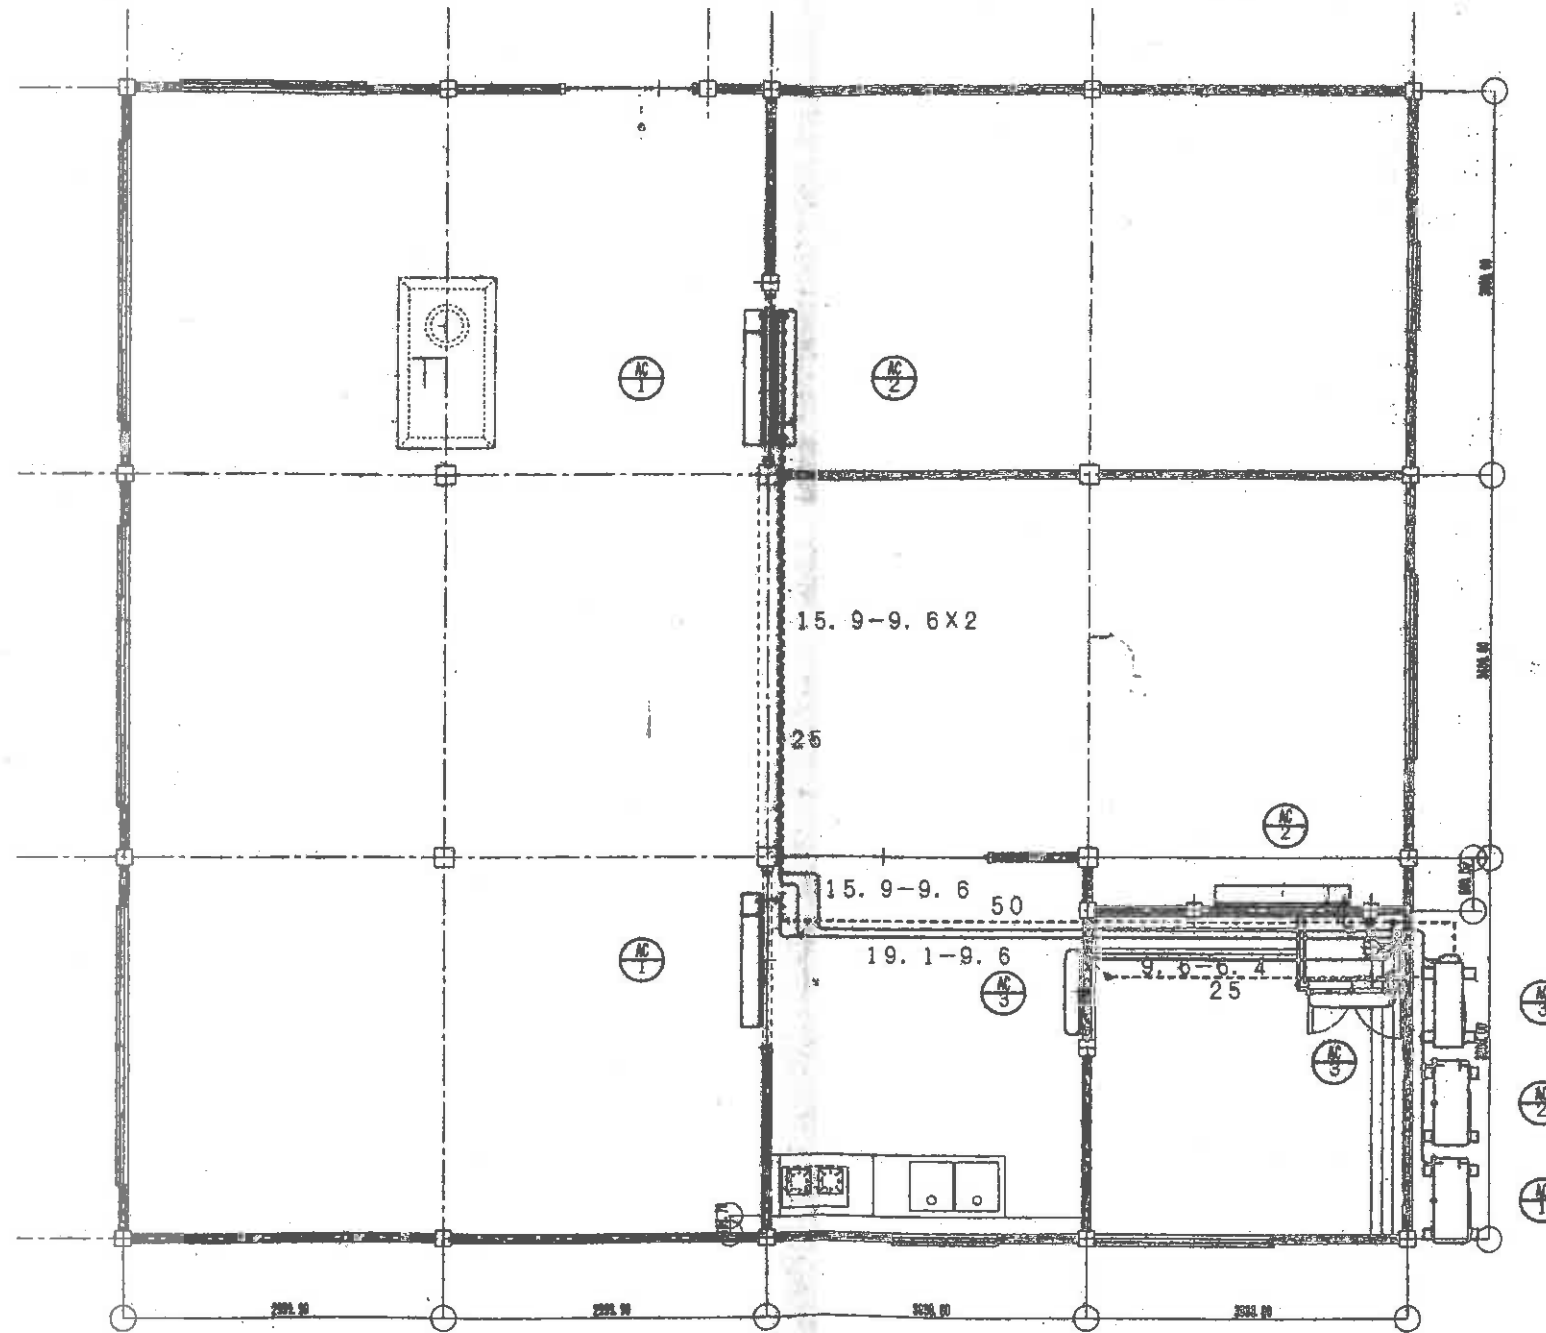

設計番号	図面番号	工事名	山田電気工事株式会社	担当	設計	製図	図名	縮尺	設計年月日	改正
	-	長島町「道の駅」新築工事					竣工図	S=1/30		

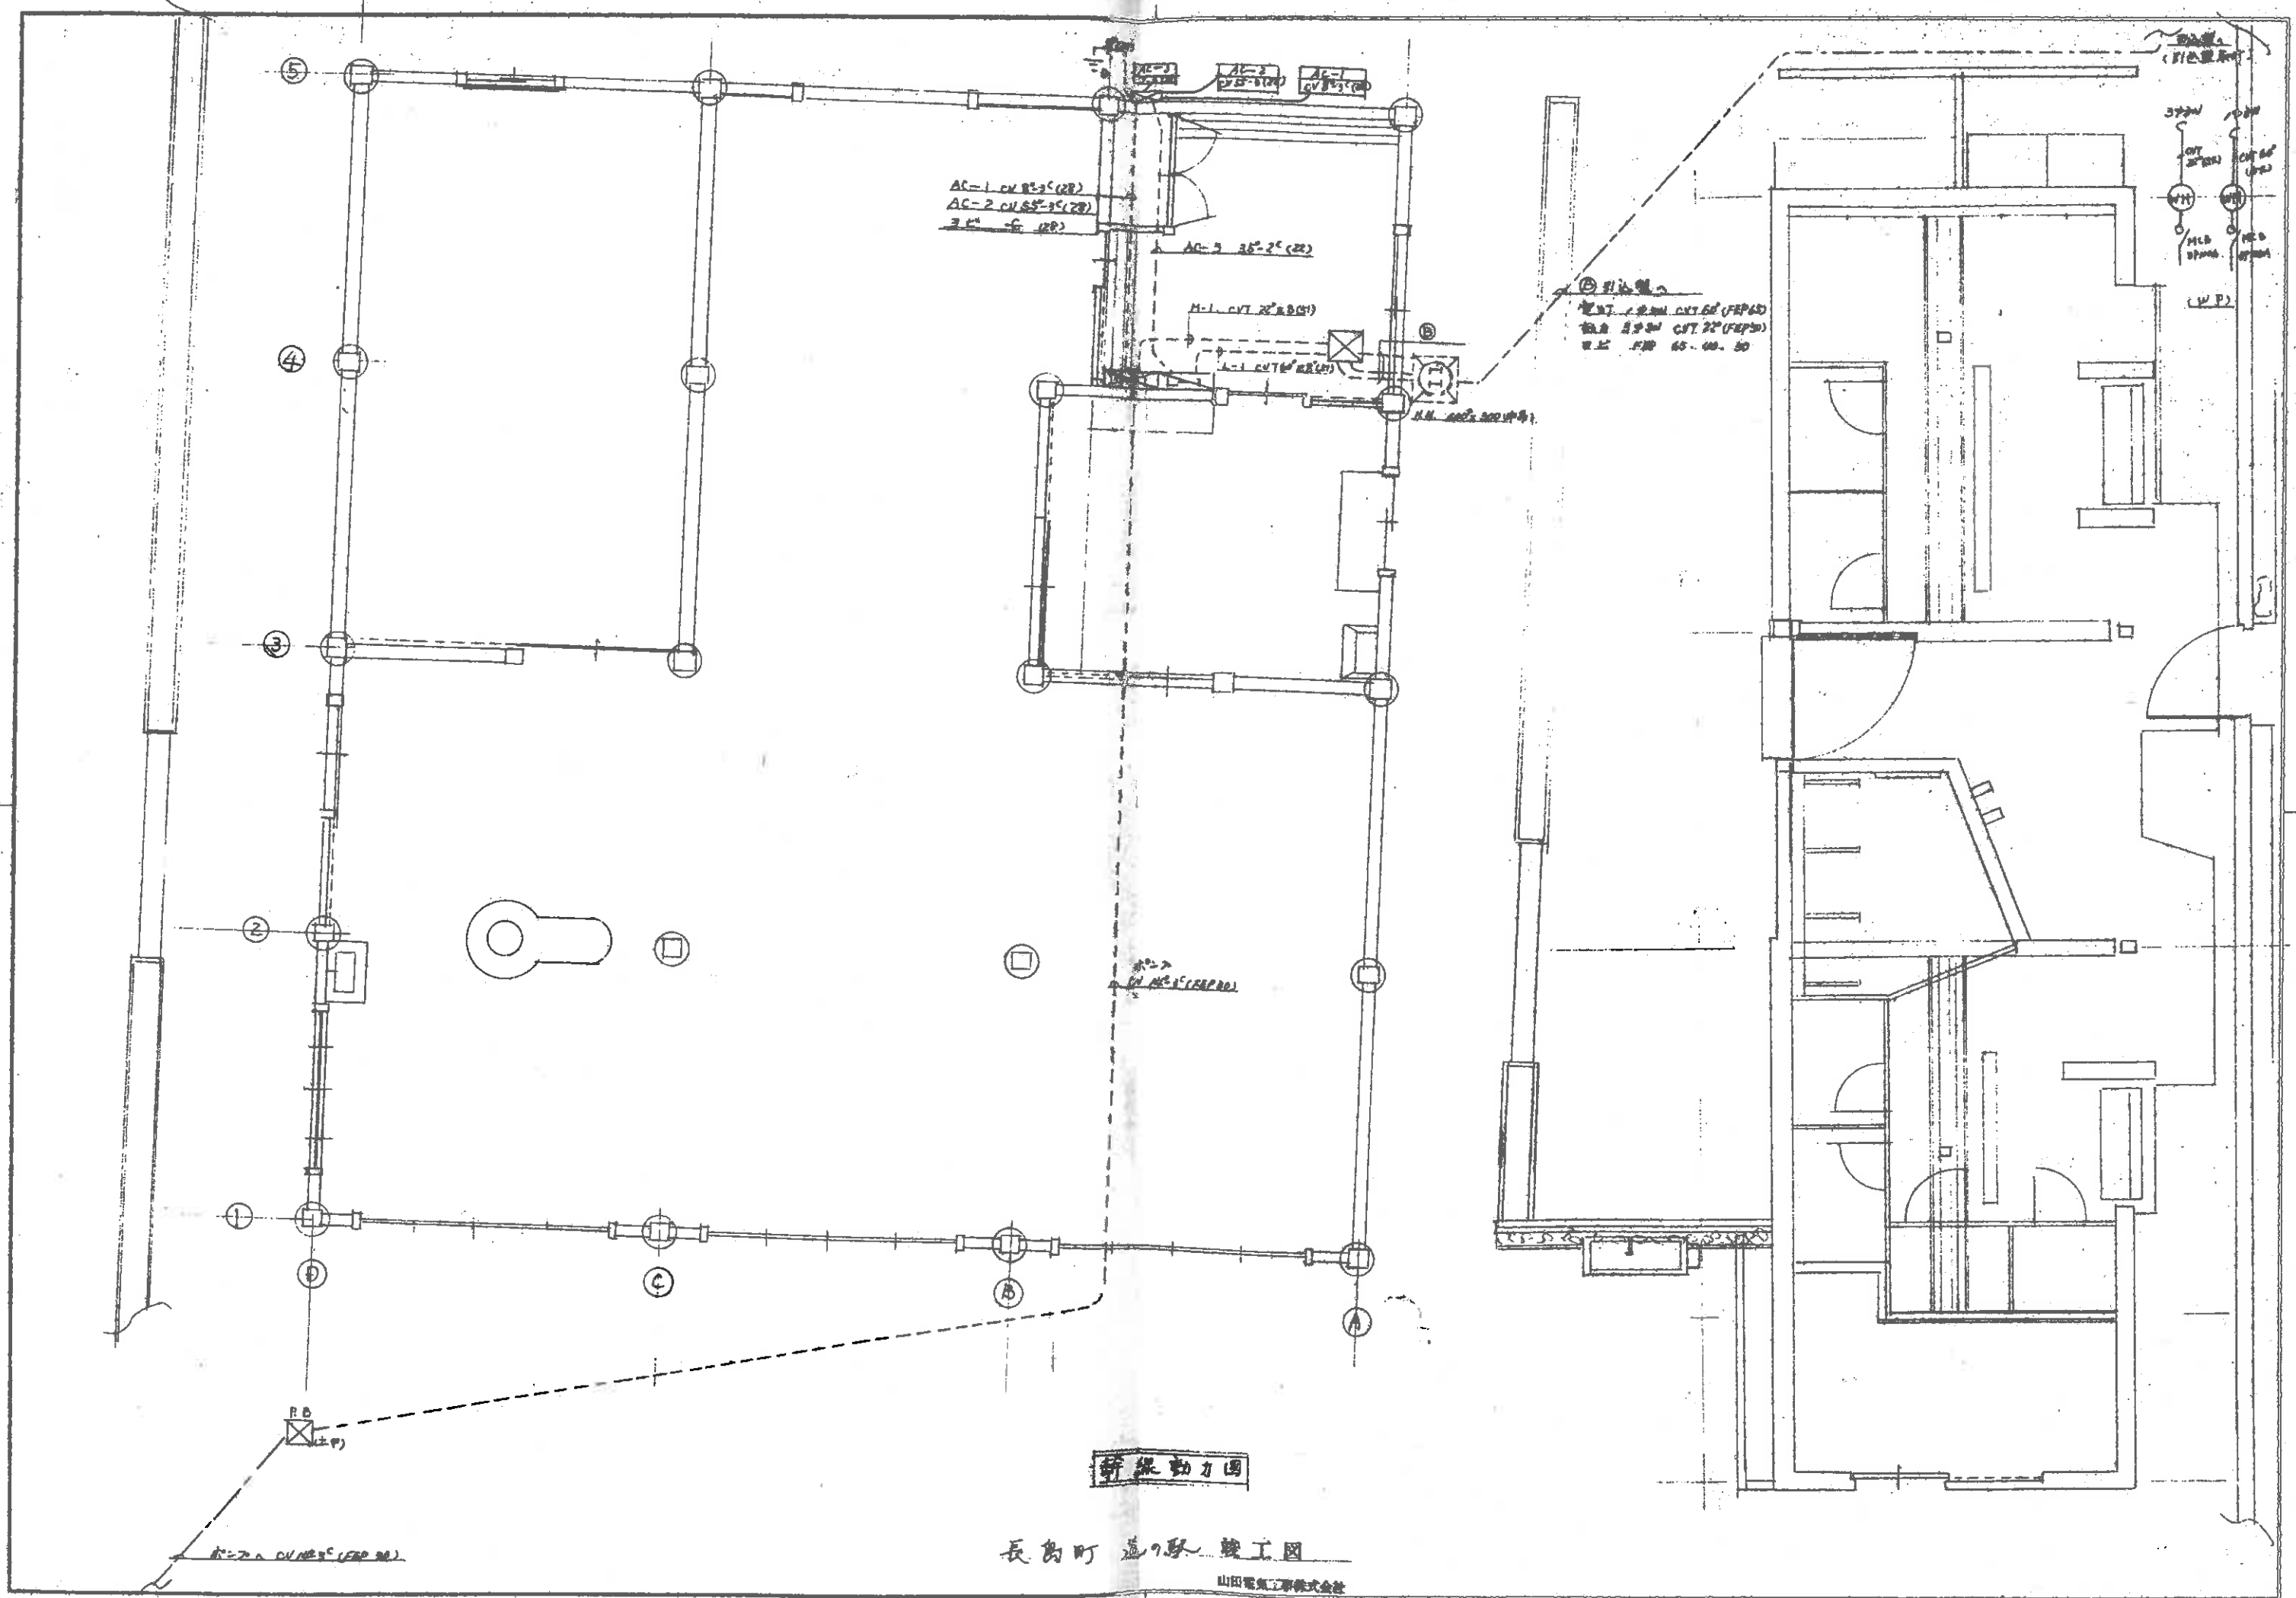


新線動力図


山田電気工事株式会社

5

4

3

2

1

⓪

ⓐ

ⓑ

ⓒ


R.D.


(W.P.)





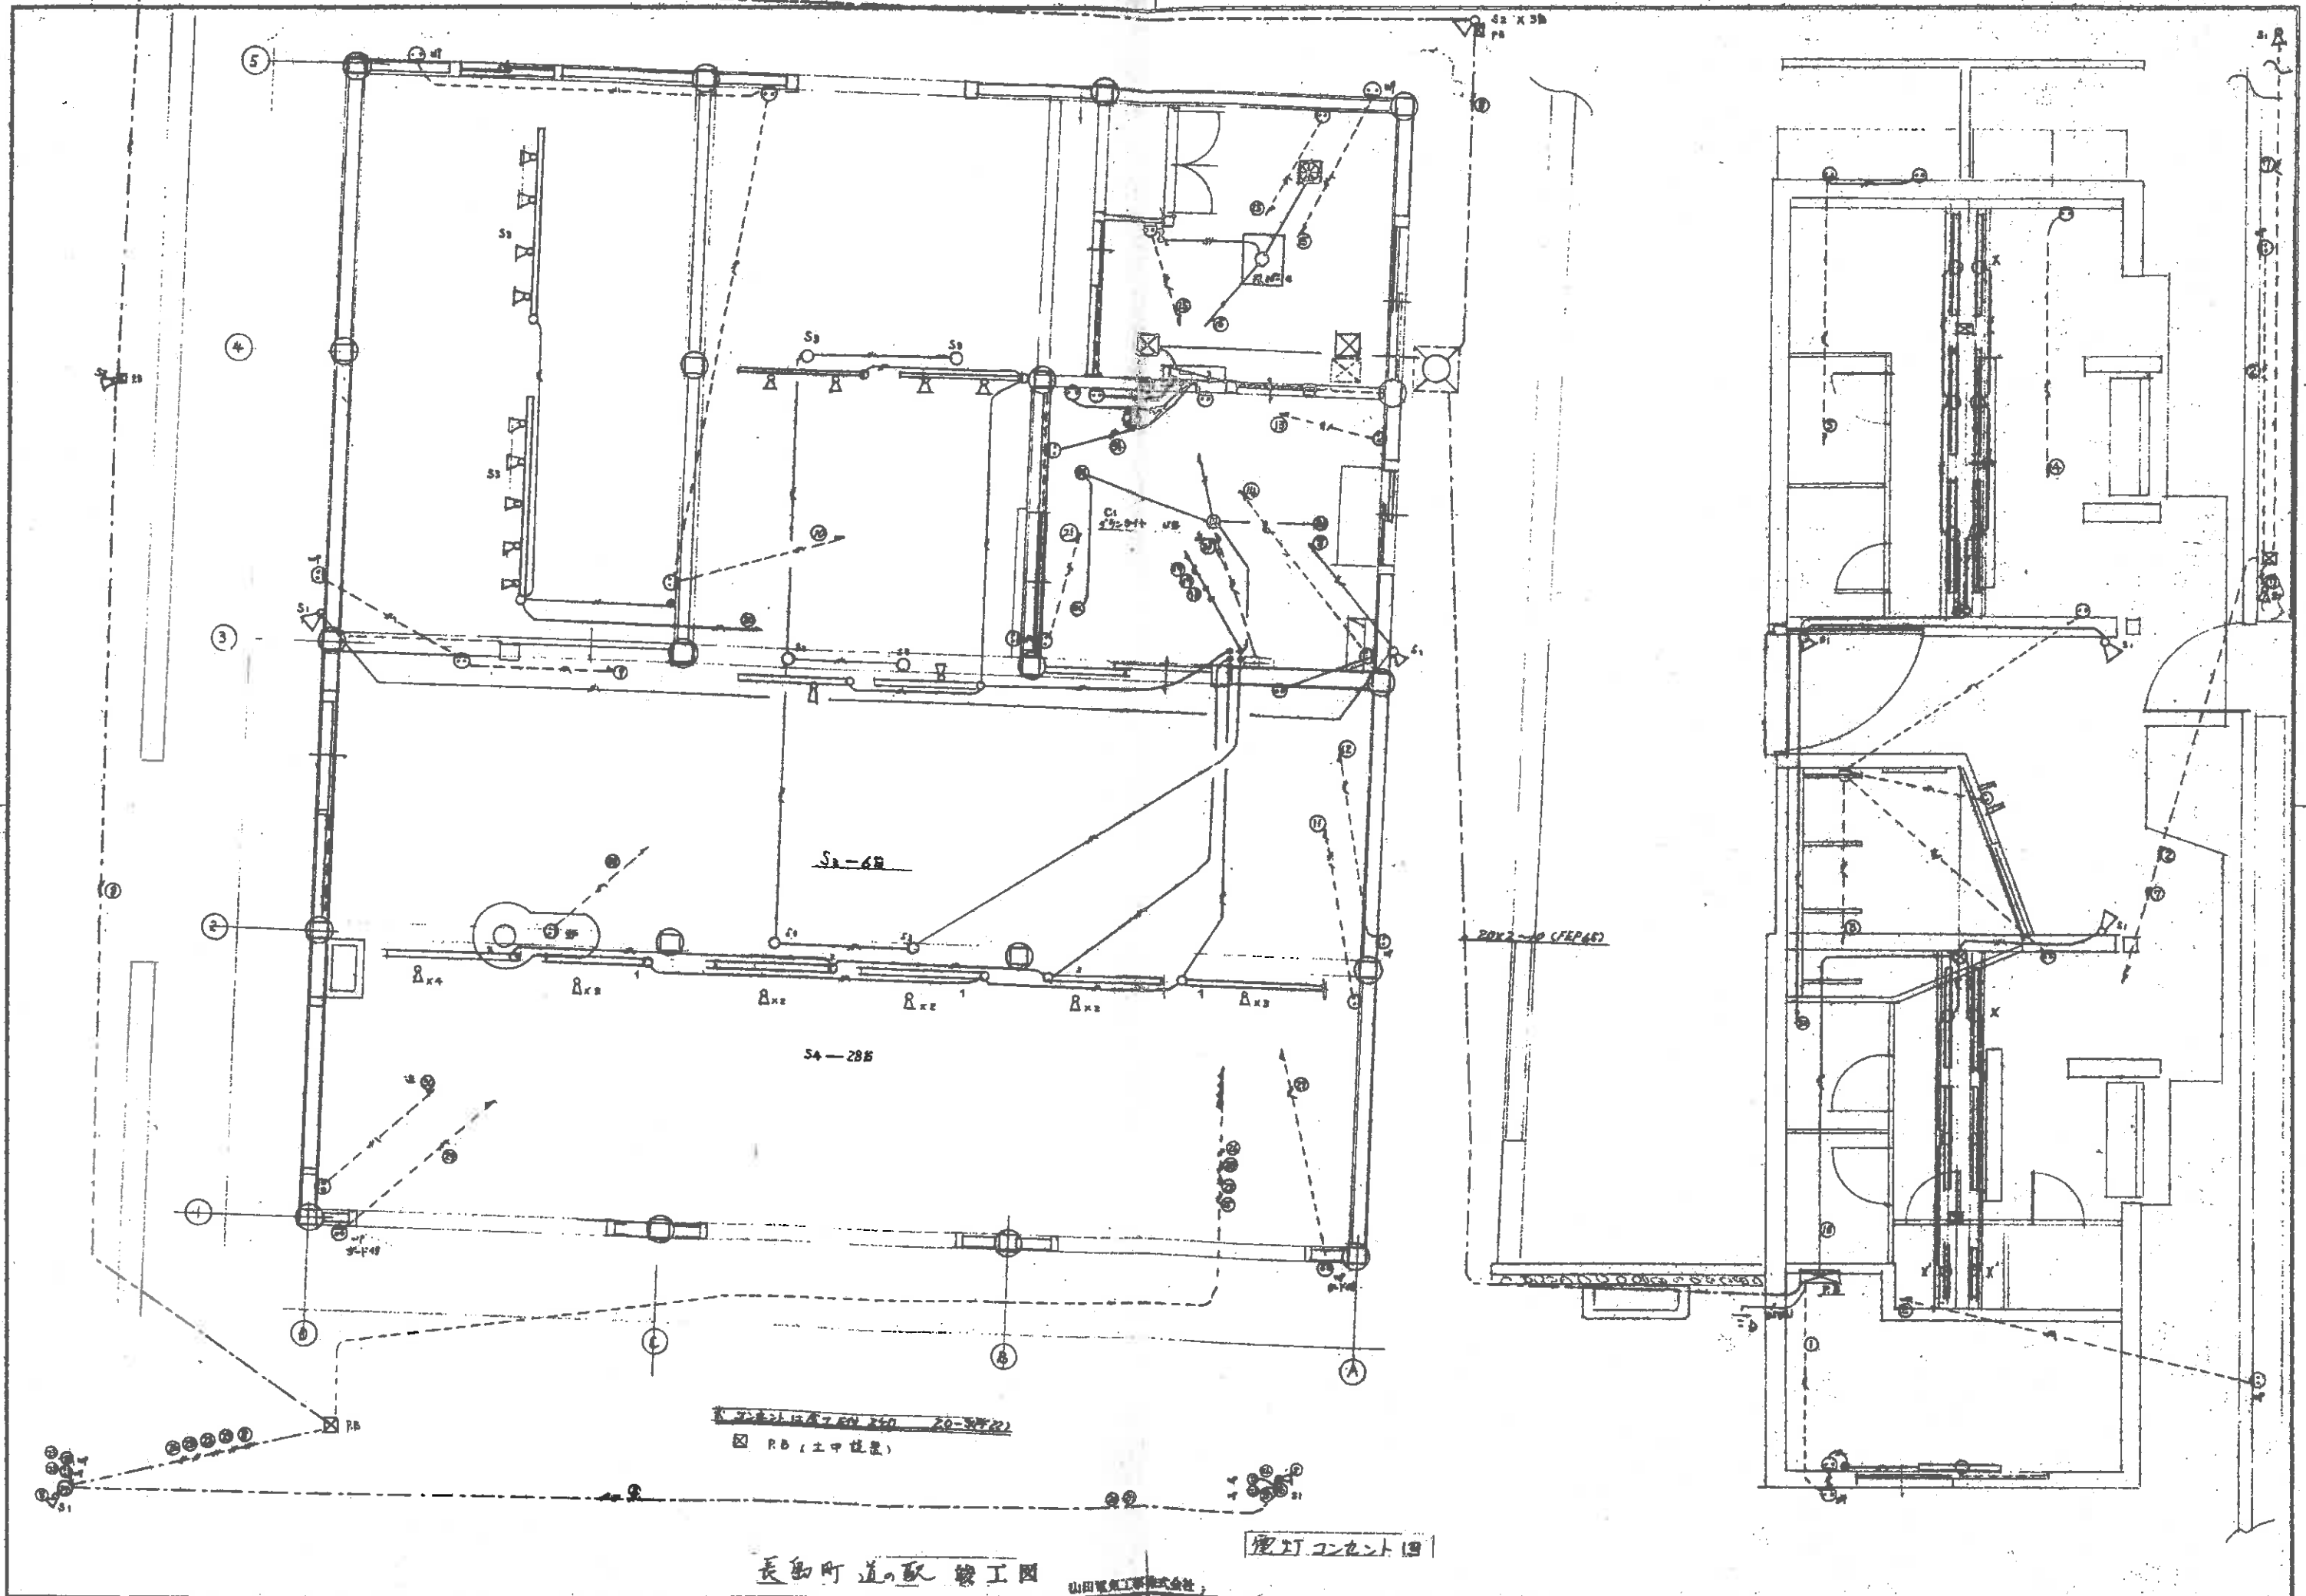



山田電気工事株式会社

配線工事

TEL 816
TEL 816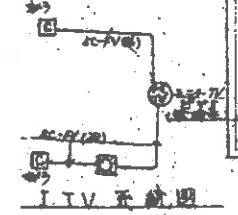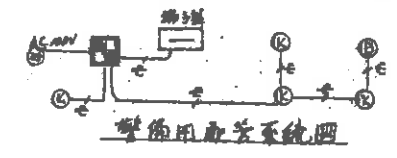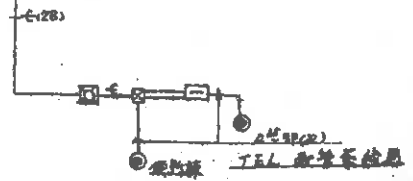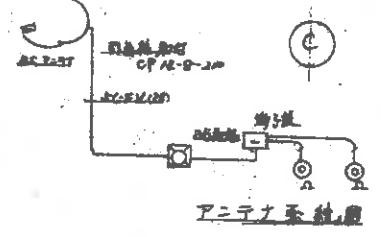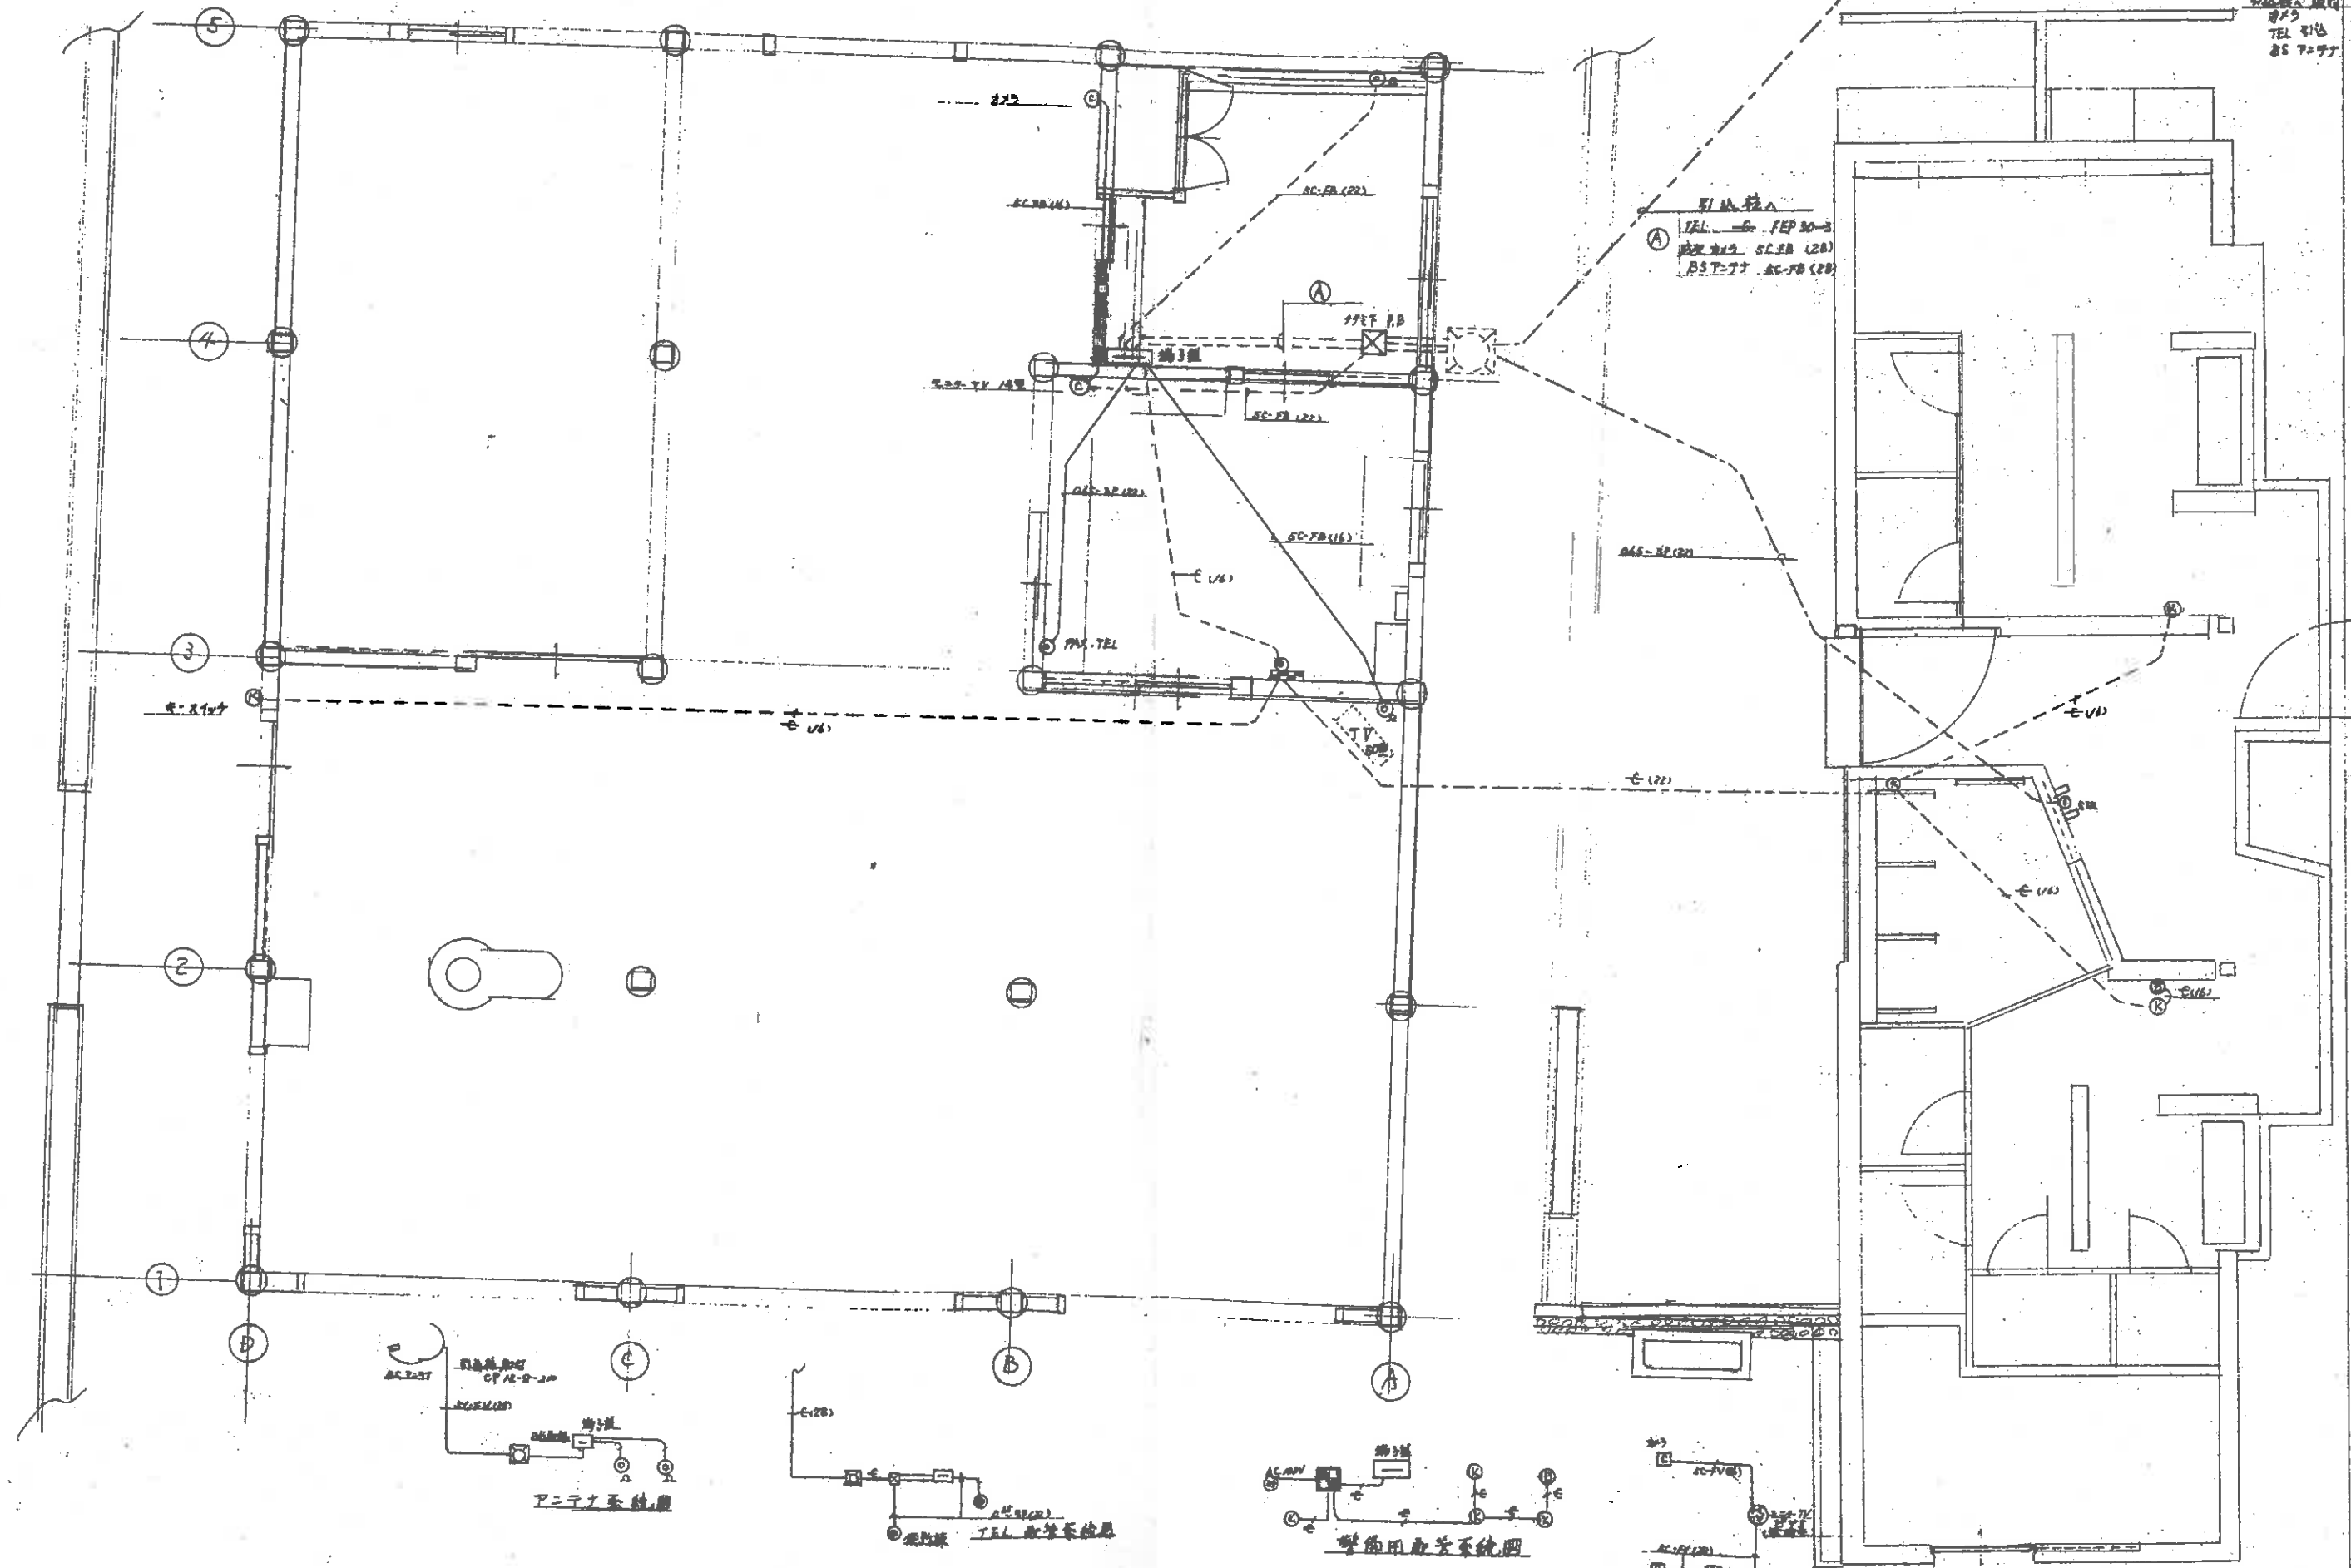
弱電設備 TEL LTV TV 専用配管図

山田電気工事株式会社